

ÍNDICE DE DESENHOS

ADITAMENTO

PROJECTO DE RECUPERAÇÃO DE UM EDIFÍCIO DE 4 PISOS DESTINADO A HABITAÇÃO COLECTIVA
Calçada do Lavra nº13 - Lisboa

Requerente: Santa Casa da Misericórdia de Lisboa

DG.02A - Planta do Rés-do-chão e Piso 1 -escala1:100
DG.03A - Planta do Piso 2 e Piso 3 - escala 1:100
DG.04 - Planta do Sotão e Cobertura - escala 1:100
DG.05 - Corte 1 e Corte 2 - escala 1:100
DG.06 - Corte 3 e Corte 4 - escala 1:100
DG.07 - Alçado Principal e Alçado Tardoz - escala 1:100
DG.08A - Amarelos e Encarnados -Planta do Rés-do-chão e Piso 1- escala 1:100
DG.09A - Amarelos e Encarnados - Planta do Piso 2 e Piso 3 - escala 1:100
DG.10 - Amarelos e Encarnados - Planta do Sotão e Cobertura - escala 1:100
DG.11 - Amarelos e Encarnados - Corte 1 e Corte 2 - escala 1:100
DG.12 - Amarelos e Encarnados - Corte 3 e Corte 4 - escala 1:100
DG.13 - Amarelos e Encarnados - Alçado Principal e Alçado Tardoz - escala 1:100
DC.01 - Corte Constructivo (Corte Fachada) - escala 1:20
PA.01 - Plano de Acessibilidades – Planta do piso 0 e 1 - escala 1:100
PA.02 - Plano de Acessibilidades – Planta do piso 2 e 3 - escala 1:100

Lisboa, 13 de Julho de 2023

Humberto Silva

Arquitecto inscrito na O.A. com o nº 13489

reservados todos os direitos dl 63/85 14 de março - todas as cotas indicadas neste desenhos deverão ser devidamente verificadas antes da execução dos trabalhos
É PROIBIDA A REPRODUÇÃO PARCIAL OU INTEGRAL EM QUALQUER TIPO DE SUPORTE SEM AUTORIZAÇÃO POR ESCRITO

Georeferência DATUM 73

-104980

-104990

-105000

-105010

-87670

-87660

-87650

-87640

PLANTA DE IMPLANTAÇÃO - 1:200


CAÇADA DO LAVRA 13 (PROCESSO Nº AJD-DGIP6268) - SANTA CASA DA MISERICÓRDIA DE LISBOA (SCML)

DESIGNAÇÃO
FASE DE PROJECTO
ESPECIALIDADE
DATA
ESCALA
SUBSTITUI DESENHO
DESENHO


PLANTA DE IMPLANTAÇÃO
LICENCIAMENTO
ARQUITECTURA
MARÇO 2022
1:200
-
DG.01

SUPERNORMAL
ARQUITECTOS

mail@supernormal.pt
rua rodrigues faria 103
parl.3.21 +351 213 649 072

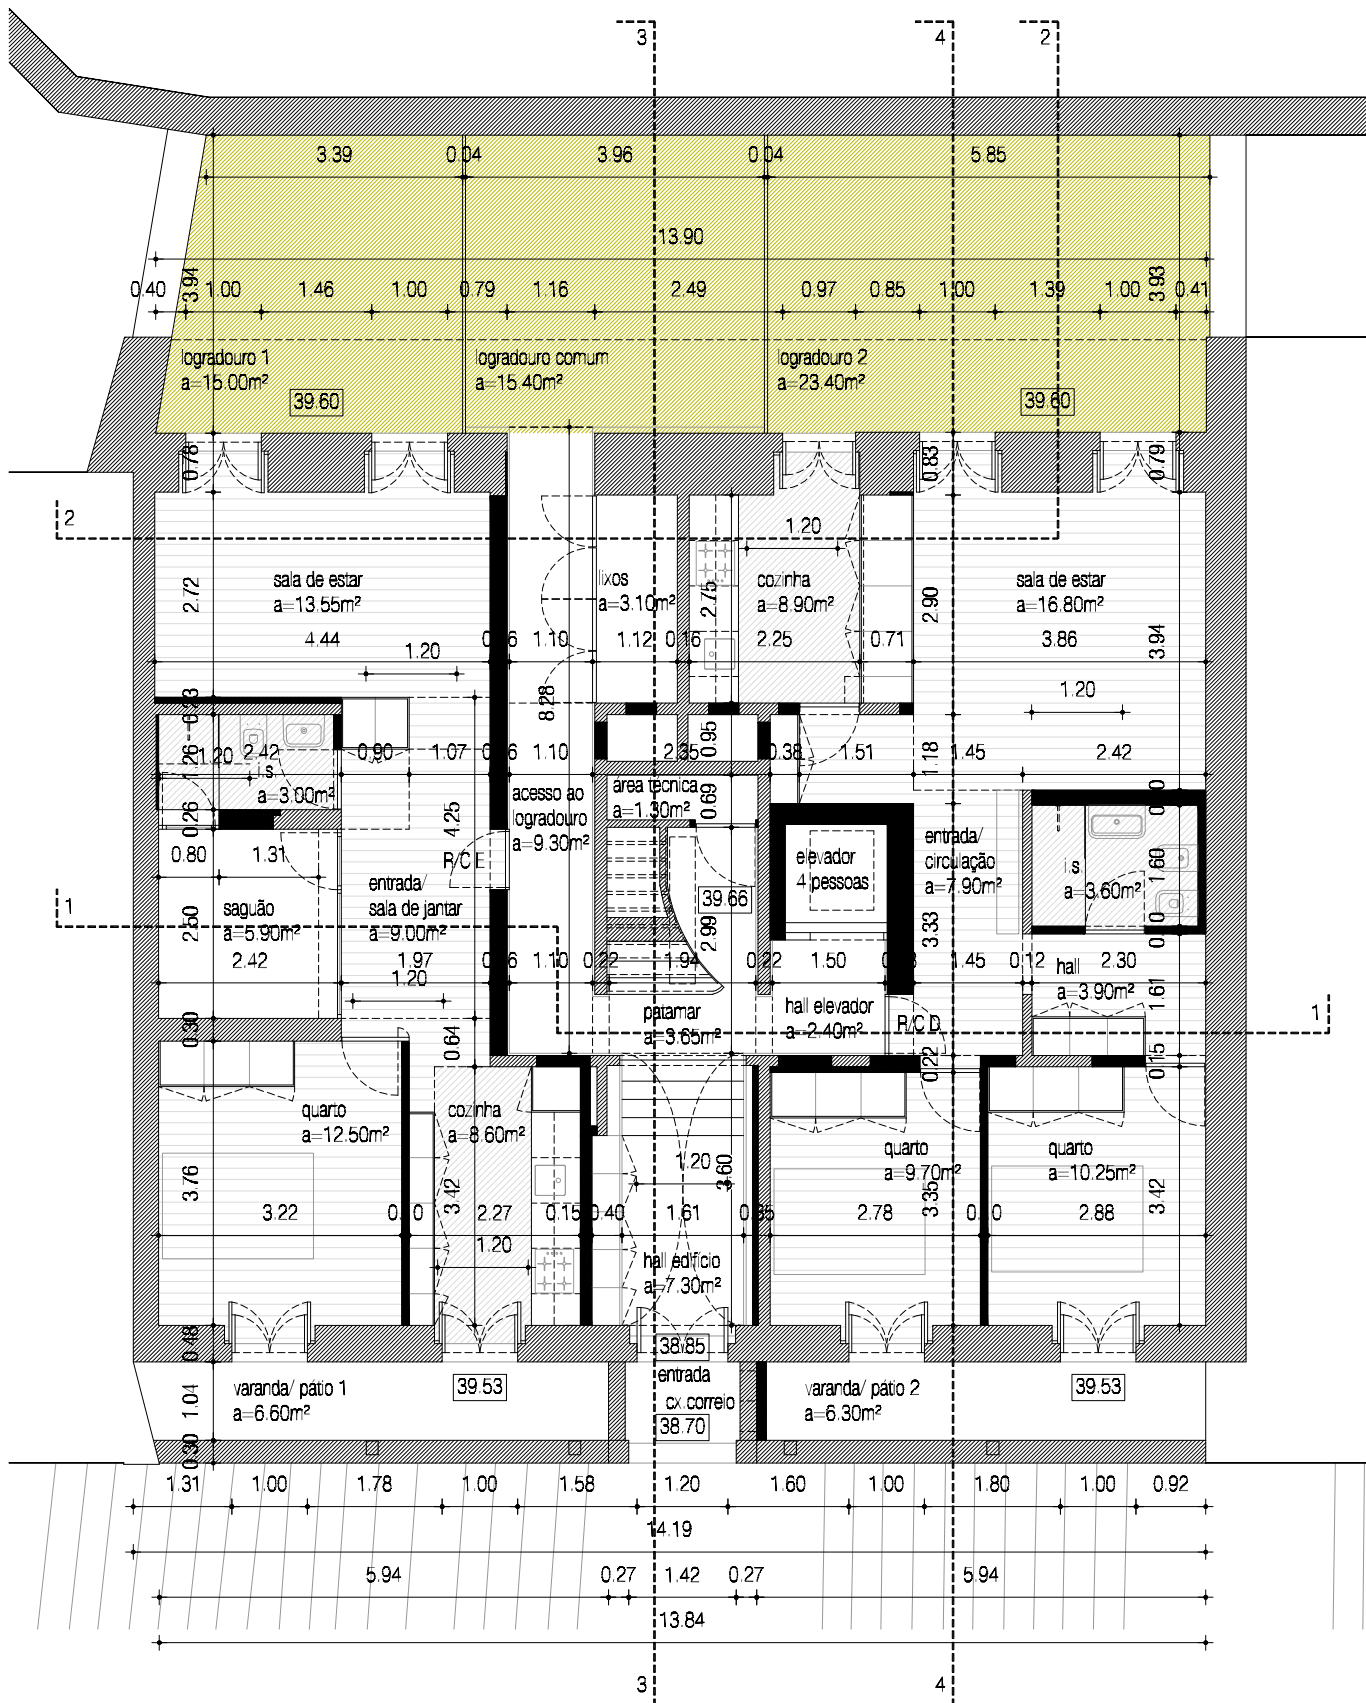

PLANTA DO PISO 0 - 1:100

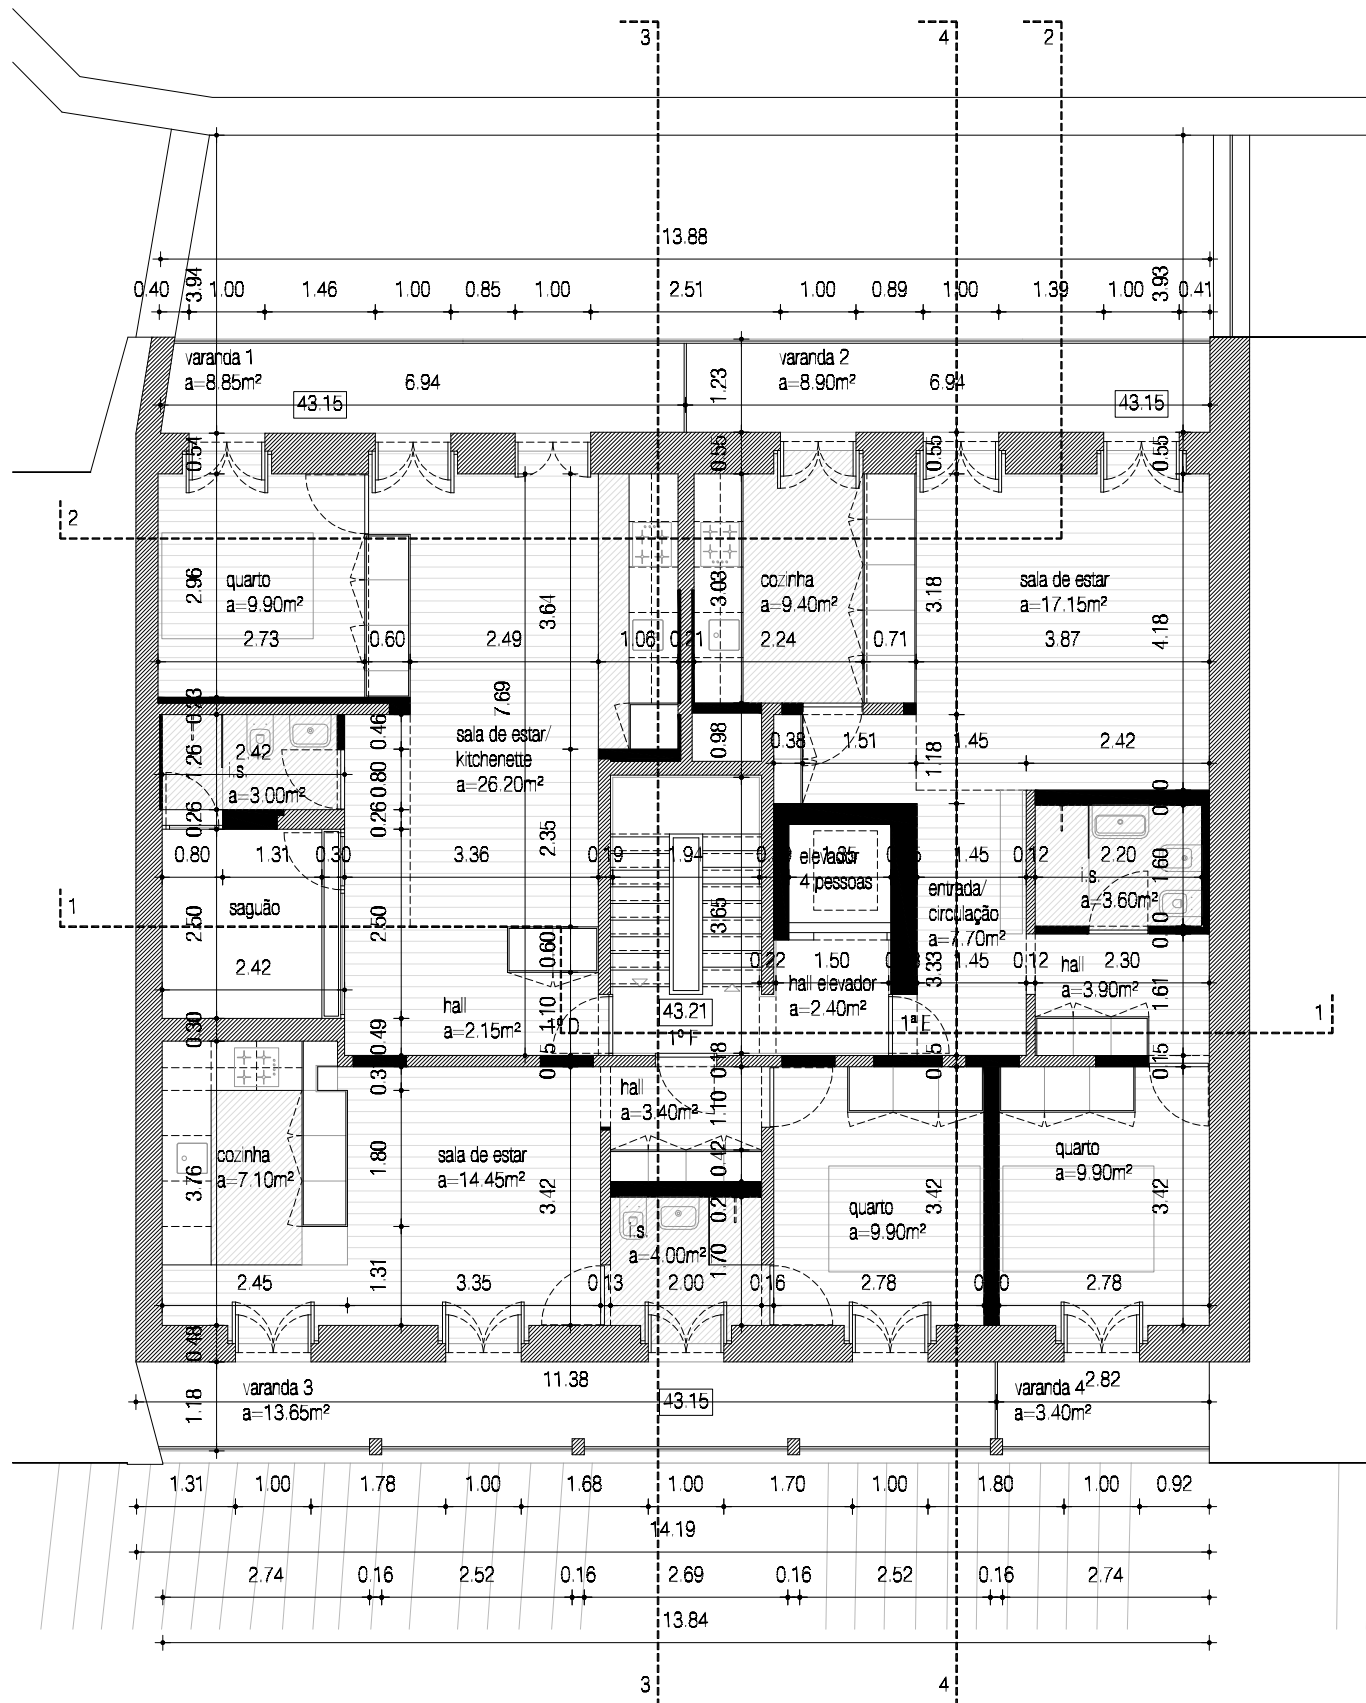

PLANTA DO PISO 1 - 1:100


CAÇADA DO LAVRA 13 (PROCESSO Nº AJD-DGIP6268) - SANTA CASA DA MISERICÓRDIA DE LISBOA (SCML)

DESIGNAÇÃO
FASE DE PROJECTO
ESPECIALIDADE
DATA
ESCALA
SUBSTITUI DESENHO
DESENHO


PLANTA DO PISO 0 E PISO 1
LICENCIAMENTO
ARQUITECTURA
JULHO 2023
1:100
-
DG.02A

SUPERNORMAL
ARQUITECTOS
mail@supernormal.pt
rua rodrigues faria 103
parl-3.21 -351 213 649 072

reservados todos os direitos d 63/85 14 de março - todas as cotas indicadas neste desenho de vão ser devidamente verificadas antes da execução dos trabalhos
É PROIBIDA A REPRODUÇÃO PARCIAL OU INTEGRAL EM QUALQUER TIPO DE SUPORTE SEM AUTORIZAÇÃO POR ESCRITO

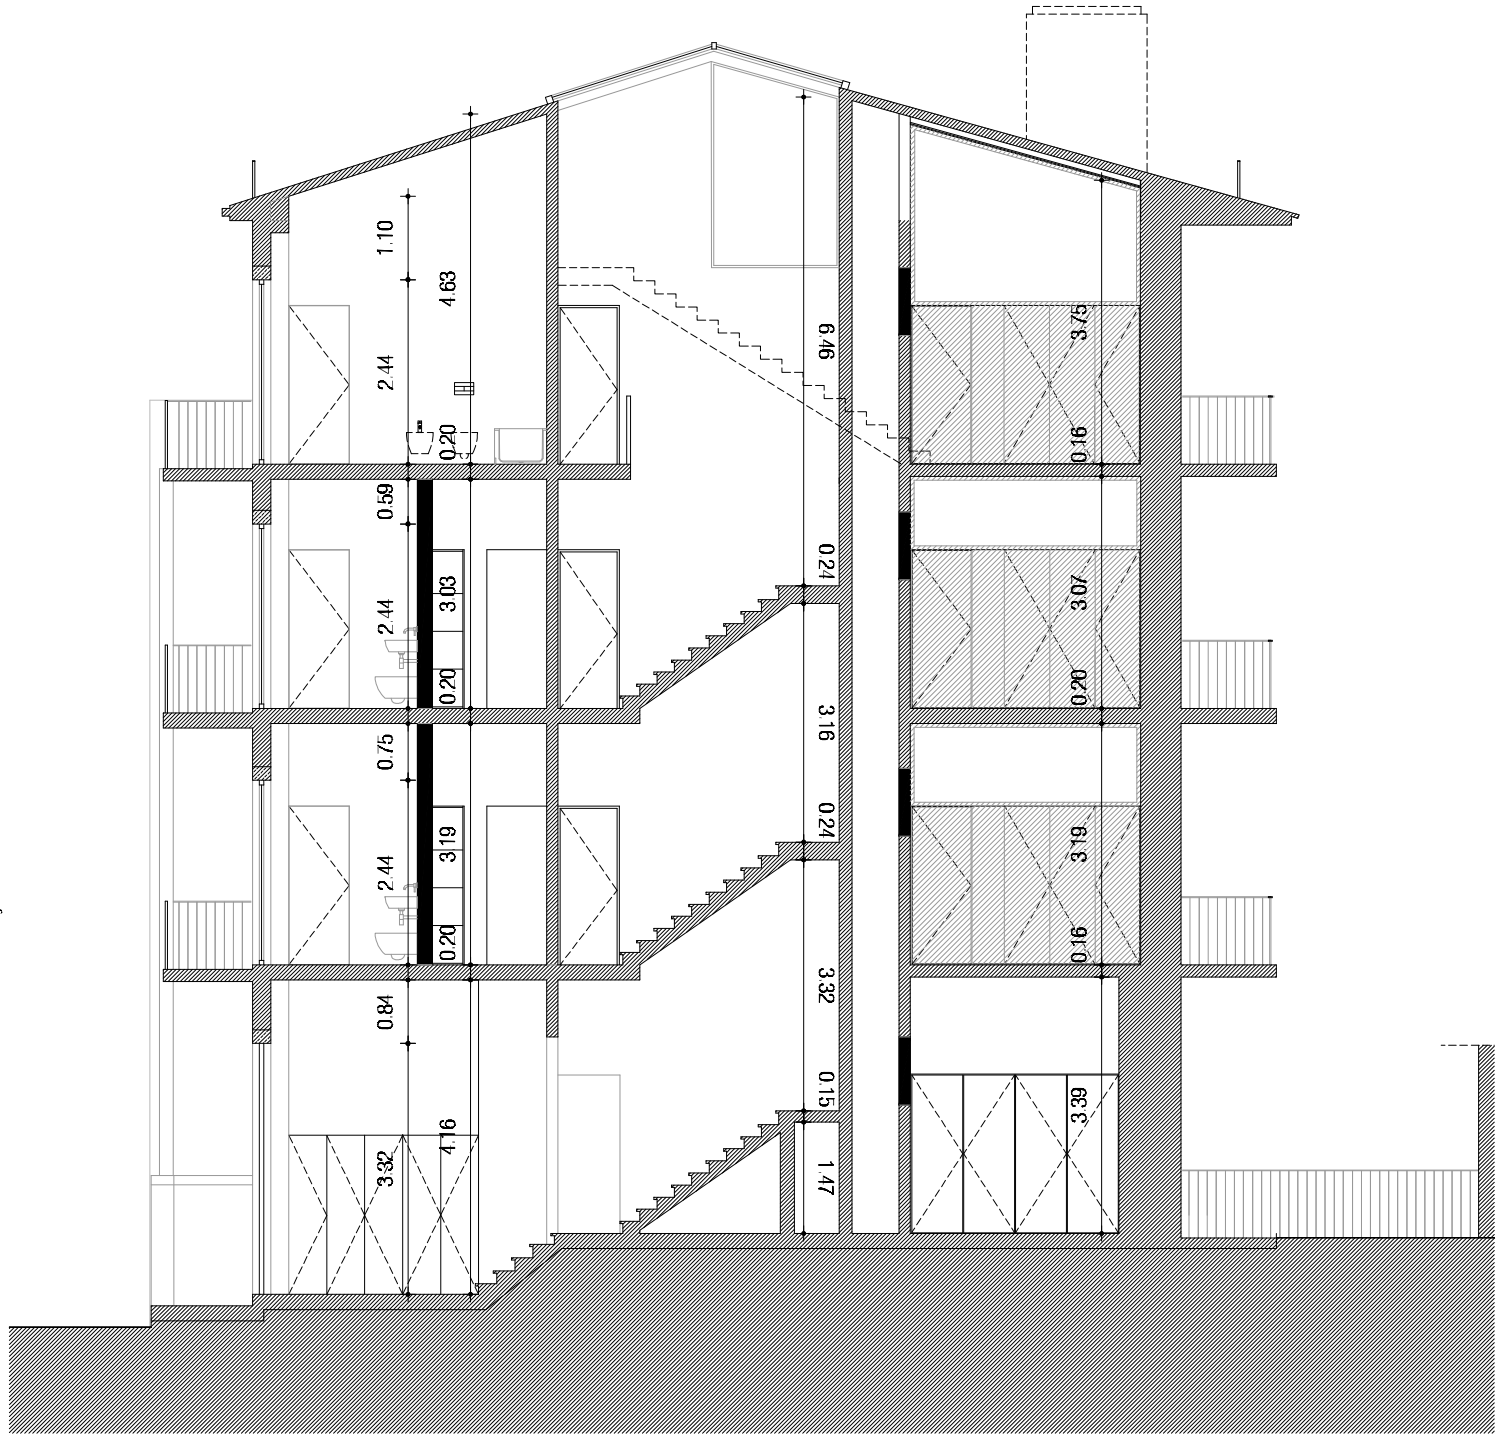

CORTE 3 - 1:100

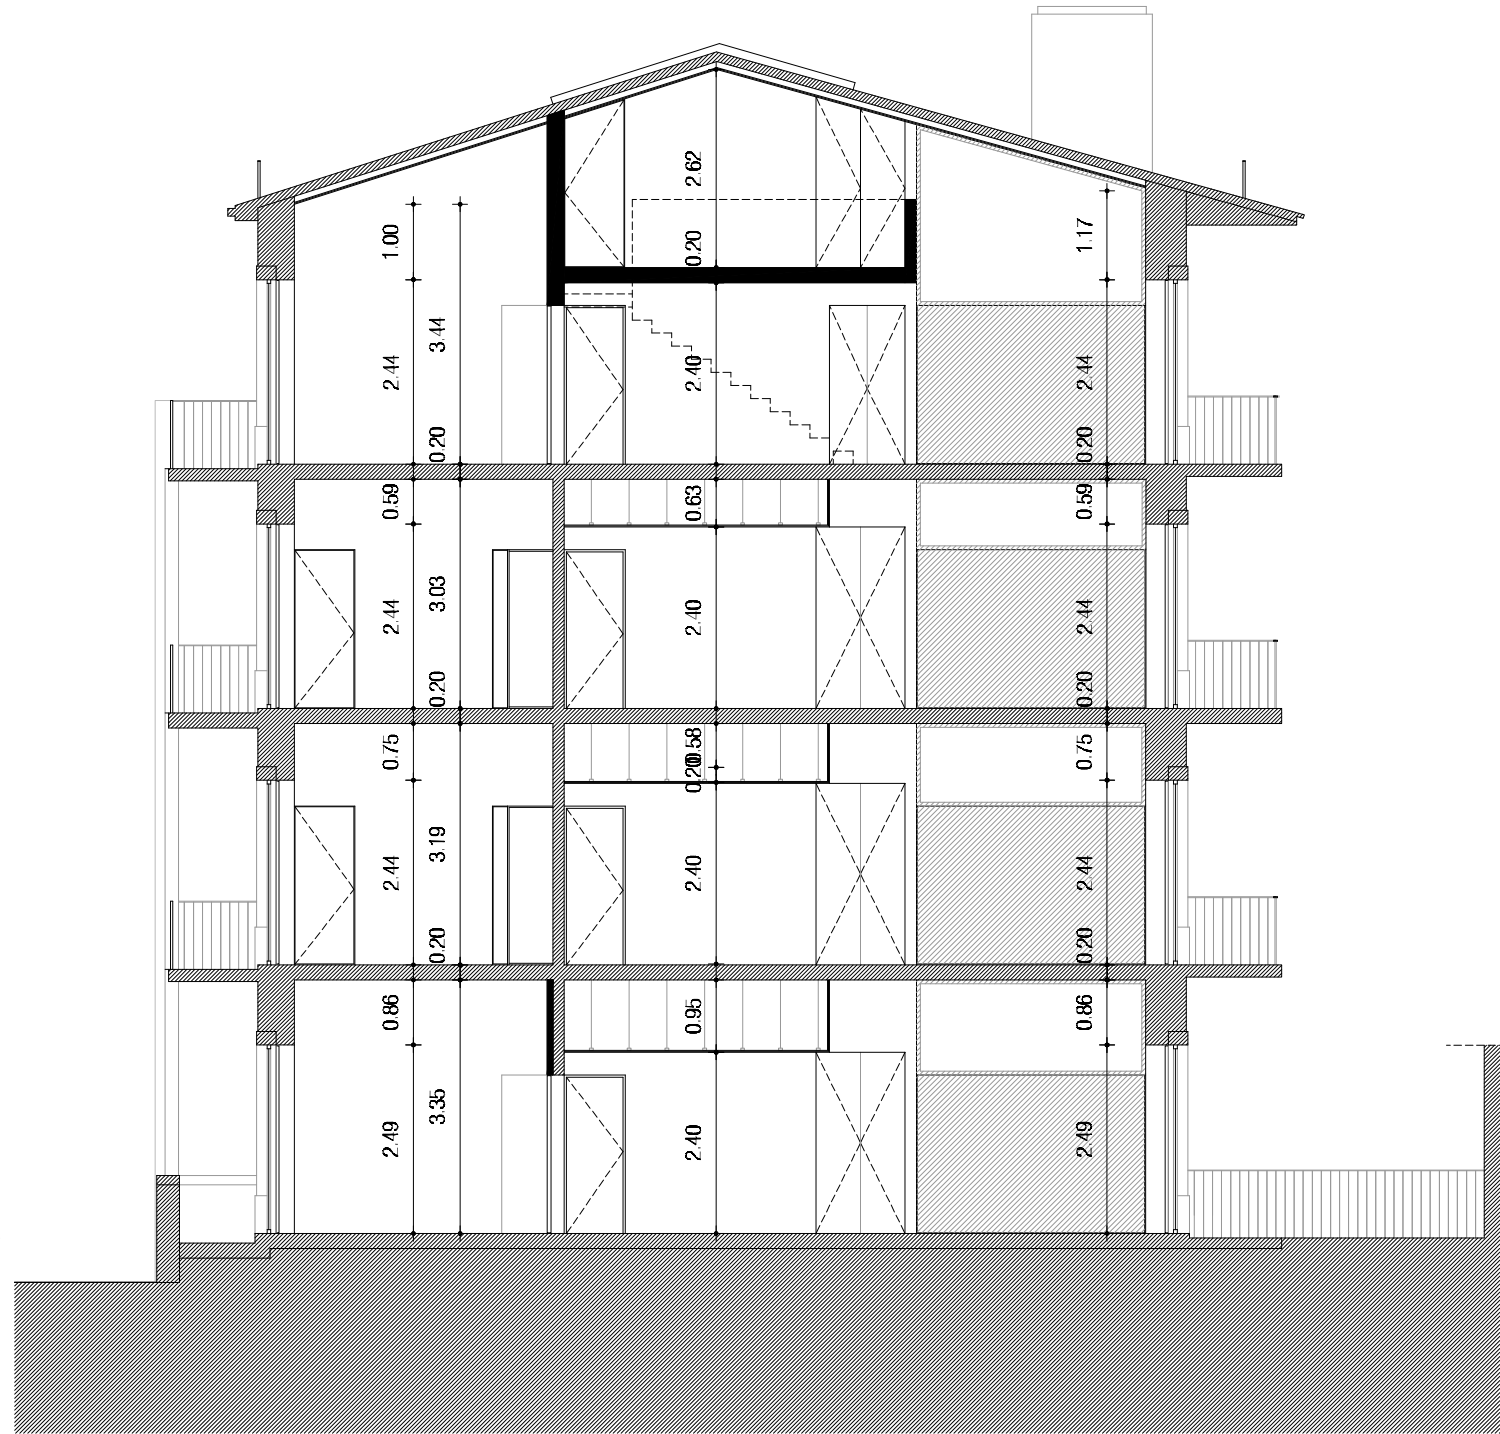

CORTE 4 - 1:100

CALÇADA DO LAVRA 13 (PROCESSO Nº AJD-DGIP6268) - SANTA CASA DA MISERICÓRDIA DE LISBOA (SCML)

DESIGNAÇÃO
FASE DE PROJECTO
ESPECIALIDADE
DATA
ESCALA
SUBSTITUI DESENHO
DESENHO

CORTE 3 E CORTE 4
LICENCIAMENTO
ARQUITECTURA
MARÇO 2022
1:100
-
DG.06

SUPERNORMAL
ARQUITECTOS
mail@supernormal.pt
rua rodrigues faria 103
parl-3.21 +351 213 649 072

reservados todos os direitos d 03/05/14 de março - todas as cotas nd cadete neste desenho de eito ser devidamente ver/cadas antes da e-ecução dos trabalhos
E PROIBIDA A REPRODUÇÃO PARCIAL OU INTEGRAL EM QUALQUER TIPO DE SUPORTE SEM AUTORIZAÇÃO POR ESCRITO



ALÇADO PRINCIPAL - 1:100



ALÇADO TARDOZ - 1:100

LEGENDA GERAL - PROPOSTA


- A azulejo existente a recuperar e/ou recolocar
- B fachada existente a recuperar e a pintar na cor branco
- C guarda existente a recuperar e a pintar na cor verde
- D guarda em aço macio (varões com Ø15mm e barras de 50x10mm), pintado na cor verde
- E guarda-corpos periférico em aço macio (varões com Ø15mm e barras de 50x10mm), pintado na cor verde
- F telha cerâmica de canudo com fixação através de grampos de aço inox e sobreposição entre 70mm a 90mm
- G janela de sacada em PVC, pintada na cor branco RAL 9003 em ambas as faces, com aro fixo (moldura) pintado de verde
- H porta de entrada existente a recuperar e a pintar na cor verde
- I pilar de betão armado existente a recuperar e a pintar na cor branco RAL 9003
- J cantaria existente de pedra lioz a recuperar
- K embasamento existente a recuperar e a pintar na cor branco
- L topo das varandas em chapa de aço existente a recuperar e a pintar na cor verde
(na área demolida do alçado tardoz, será executado uma chapa no topo da varanda de modo a garantir o acabamento igual aos troços de varandas existentes, mantendo assim uma continuidade na fachada)

CALÇADA DO LAVRA 13 (PROCESSO Nº AJD-DG/P6268) - SANTA CASA DA MISERICÓRDIA DE LISBOA (SCML)


DESIGNAÇÃO
FASE DE PROJECTO
ESPECIFICIDADE
DATA
ESCALA
SUBSTITUIÇÃO DESENHO
DESENHO

ALÇADO PRINCIPAL E ALÇADO TARDOZ
LICENCIAMENTO
ARQUITECTURA
MARÇO 2022
1:100
-
DG.07

SUPERNORMAL
ARQUITECTOS
mail@supernormal.pt
r.ª rodriques faria 103
per/3.21 -351 213 649 072

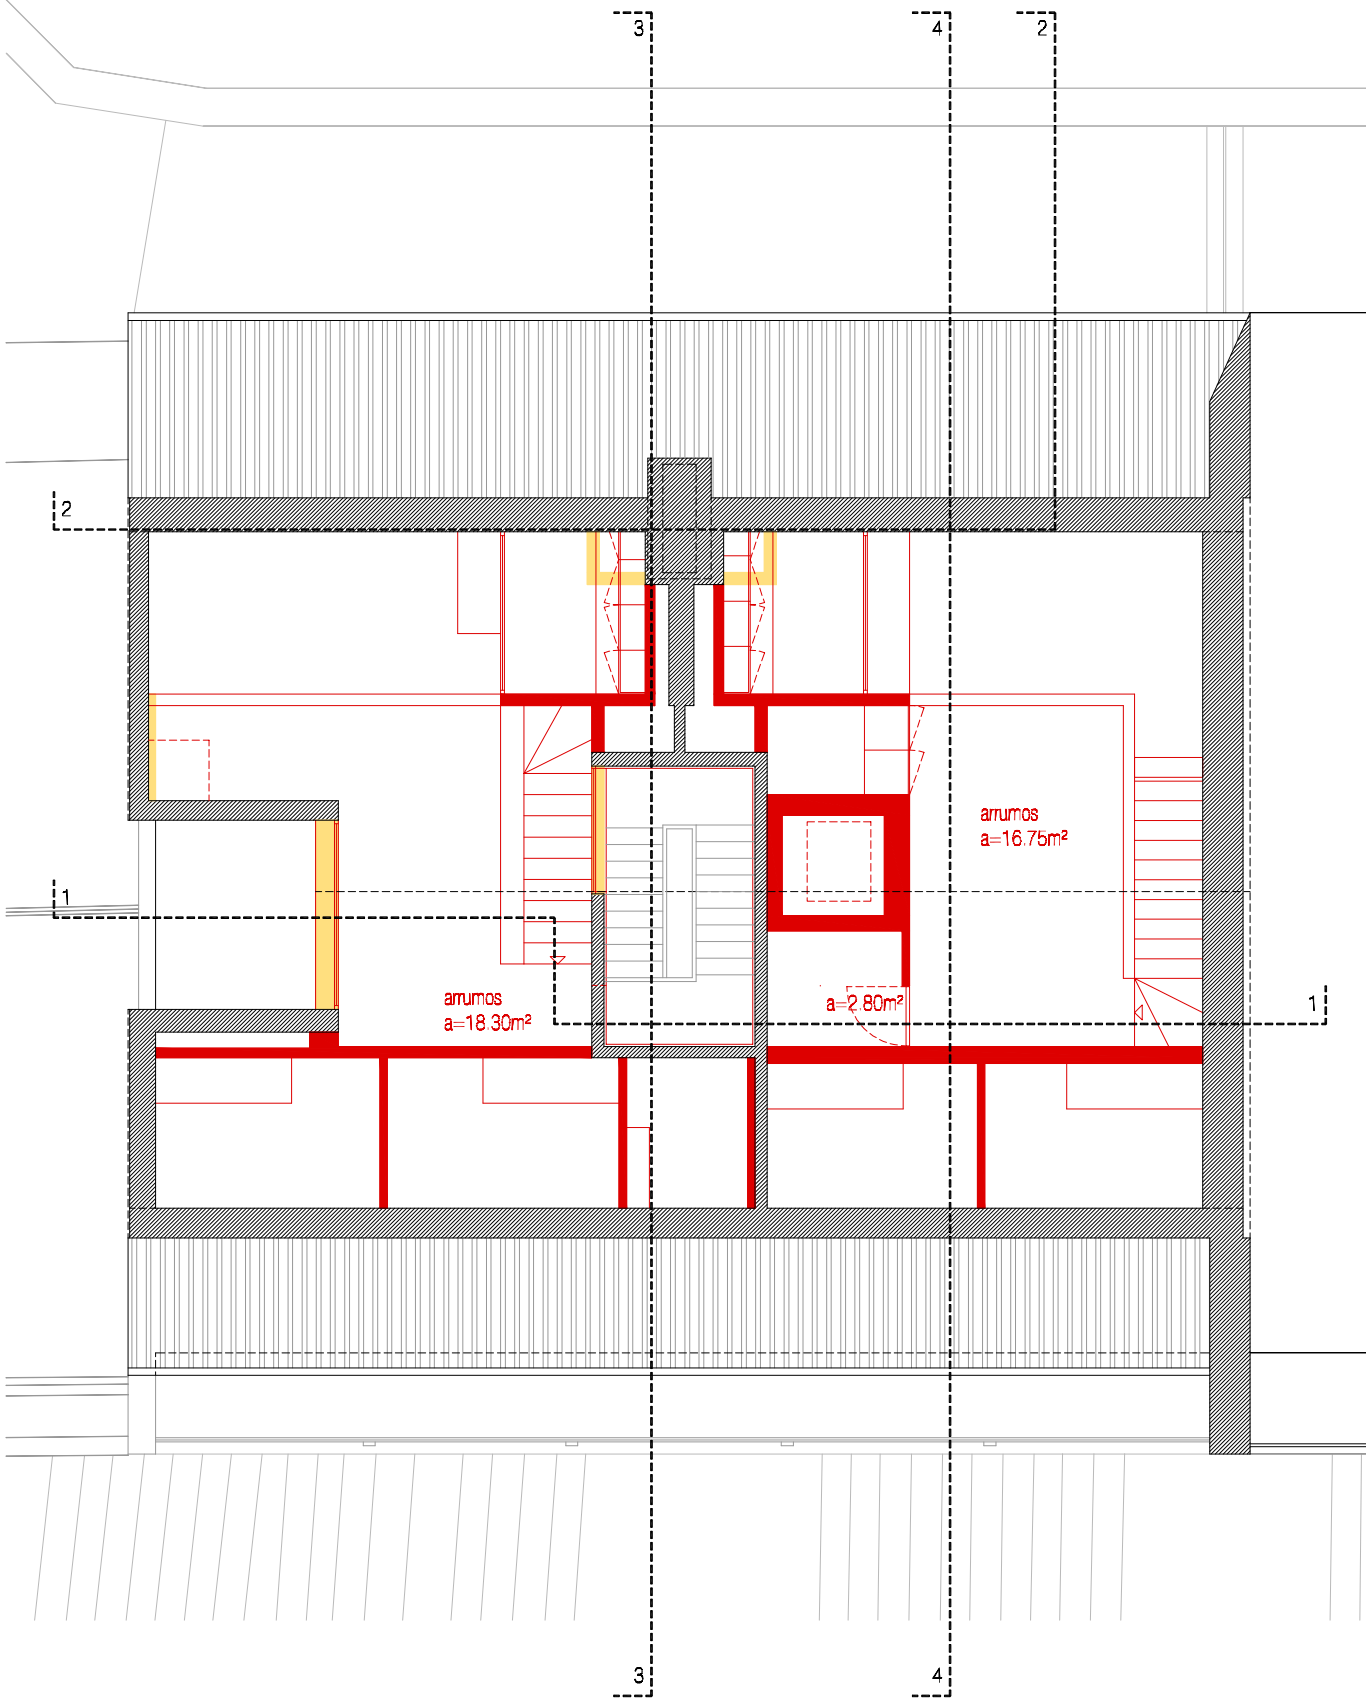

PLANTA DO SOTÃO - 1:100

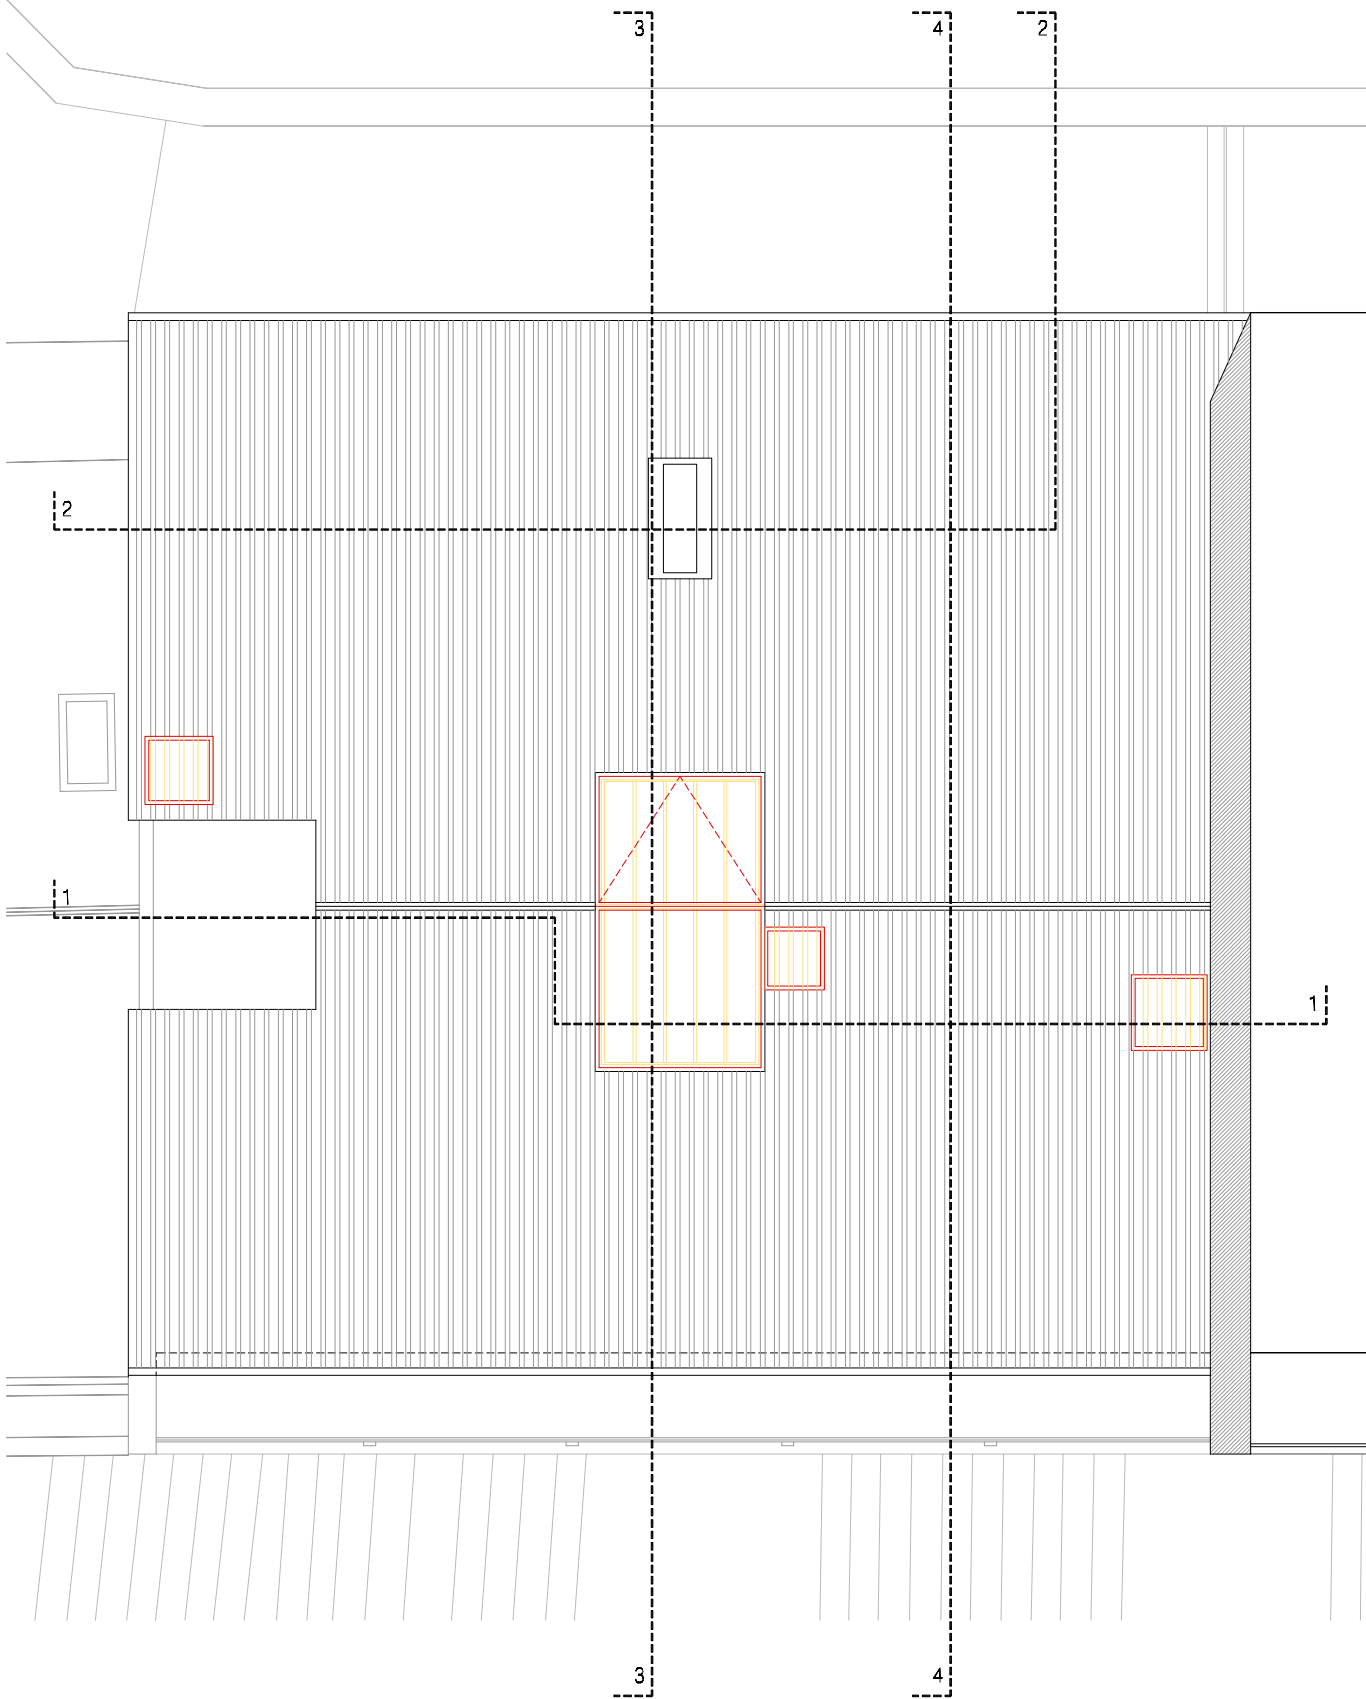

PLANTA DA COBERTURA - 1:100

CALÇADA DO LAVRA 13 (PROCESSO Nº AJD-DGIP6268) - SANTA CASA DA MISERICÓRDIA DE LISBOA (SCML)

DESIGNAÇÃO	AMARELOS E ENCARNADOS - PLANTA DO SOTÃO E PLANTA DA COBERTURA
FASE DE PROJECTO	LICENCIAMENTO
ESPECIALIDADE	ARQUITECTURA
DATA	MARÇO 2022
ESCALA	1:100
SUBSTITUI DESENHO	-
DESENHO	DG.10

SUPERNORMAL
ARQUITECTOS

mail@supernormal.pt
rua rodrigues faria 103
parl-3.21 -351 213 649 072


[illegible]


mail@supernormal.pt
rua rodrigues faria 103
pav-3.21 +351 213 649 072

reservados todos os direitos d 03/05/14 de março - todas as cotas incluídas neste desenho de edifício ser devidamente verificadas antes da execução dos trabalhos e proibida a reprodução parcial ou integral em qualquer tipo de suporte sem autorização por escrito

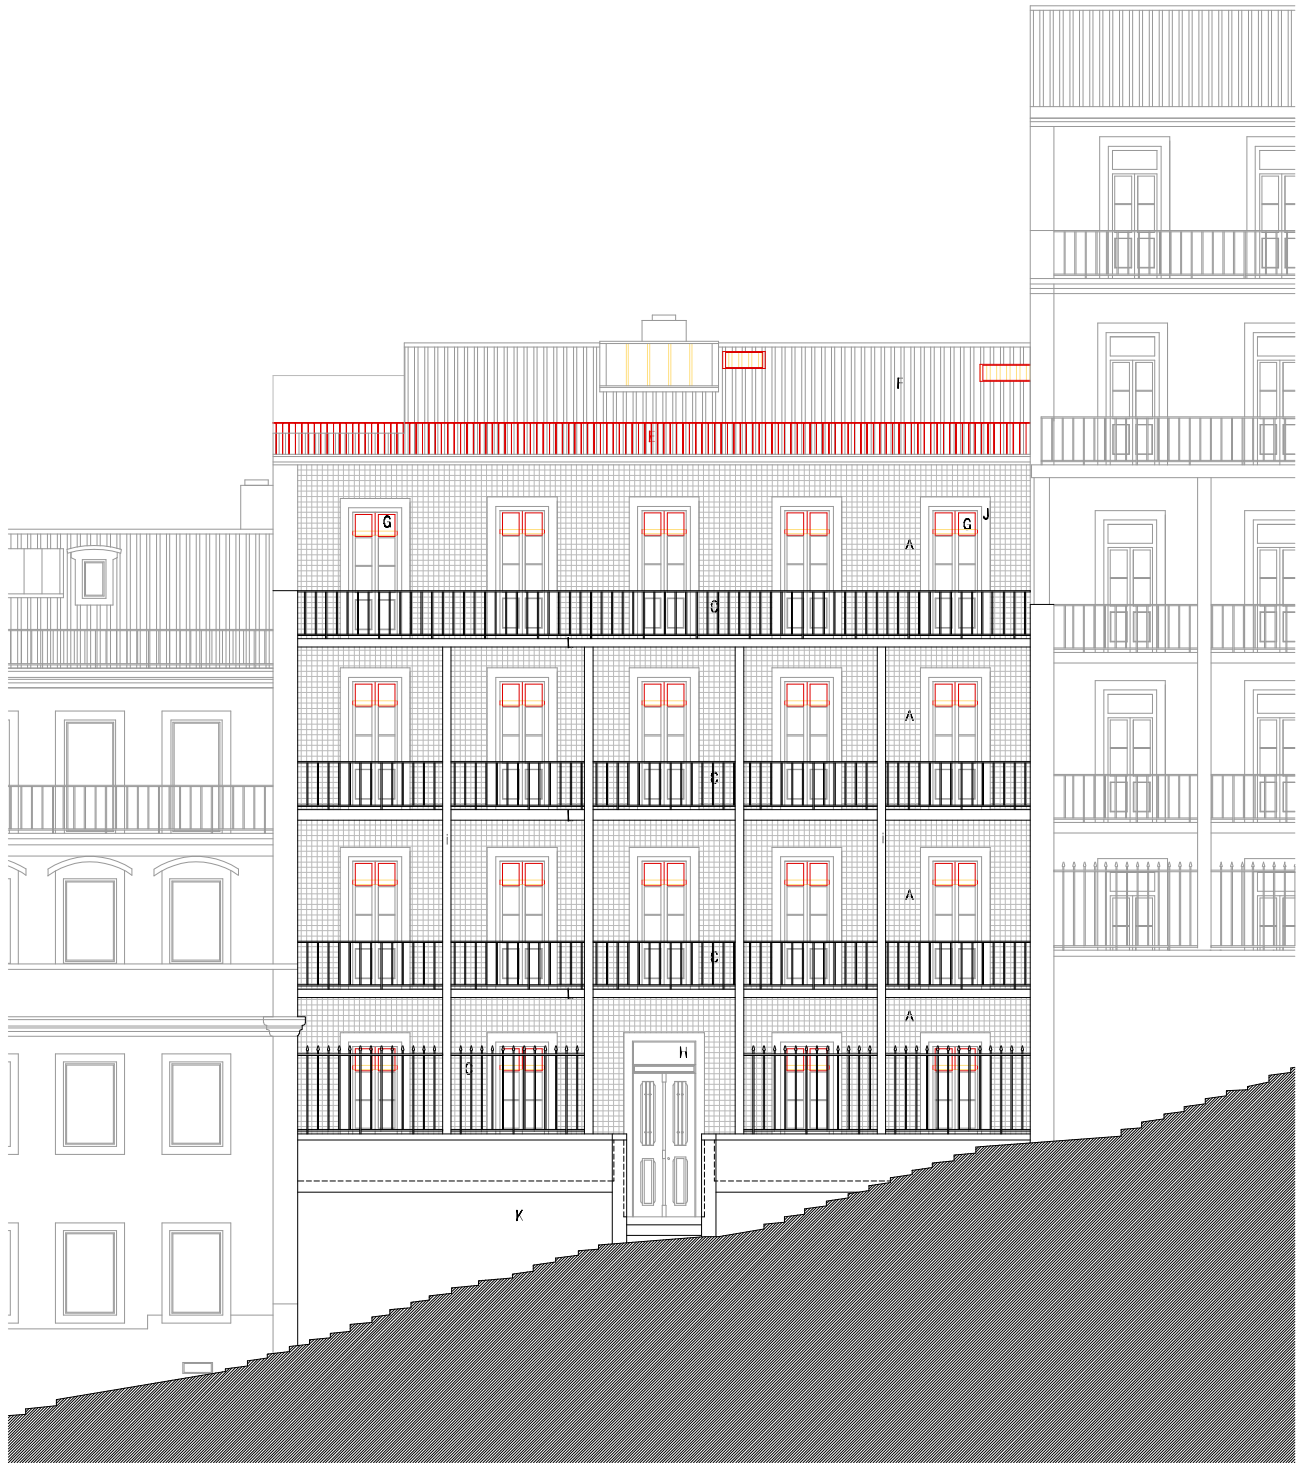

ALÇADO PRINCIPAL - 1:100



ALÇADO TARDOZ - 1:100

LEGENDA GERAL - PROPOSTA

- A azulejo existente a recuperar e/ou recolocar
- B fachada existente a recuperar e a pintar na cor branco
- C guarda existente a recuperar e a pintar na cor verde
- D guarda em aço maciço (varões com $\varnothing 15\text{mm}$ e barras de $50 \times 10\text{mm}$), pintado na cor verde
- E guarda-corpos periférico em aço maciço (varões com $\varnothing 15\text{mm}$ e barras de $50 \times 10\text{mm}$), pintado na cor verde
- F telha cerâmica de canudo com fixação através de grampos de aço inox e sobreposição entre 70mm a 90mm
- G janela de sacada em PVC, pintada na cor branco RAL 9003 em ambas as faces, com aro fixo (moldura) pintado de verde
- H porta de entrada existente a recuperar e a pintar na cor verde
- I pilar de betão armado existente a recuperar e a pintar na cor branco RAL 9003
- J cantaria existente de pedra lioz a recuperar
- K embasamento existente a recuperar e a pintar na cor branco
- L topo das varandas em chapa de aço existente a recuperar e a pintar na cor verde
(na área demolida do alçado tardoz, será executado uma chapa no topo da varanda de modo a garantir o acabamento igual aos troços de varandas existentes, mantendo assim uma continuidade na fachada)


CALÇADA DO LAVRA 13 (PROCESSO Nº AJD-DG/P6268) - SANTA CASA DA MISERICÓRDIA DE LISBOA (SCML)

DESIGNAÇÃO
FASE DE PROJECTO
ESPECIFICIDADE
DATA
ESCALA
SUBSTITUIÇÃO DESENHO
DESENHO

AMARELOS E ENCARNADOS - ALÇADO PRINCIPAL E ALÇADO TARDOZ
LICENCIAMENTO
ARQUITECTURA
MARÇO 2022
1:100
-
DG.13

SUPERNORMAL
ARQUITECTOS

mail@supernormal.pt
r.ª rodriques faria 103
parl 3.21 - 351 213 649 072

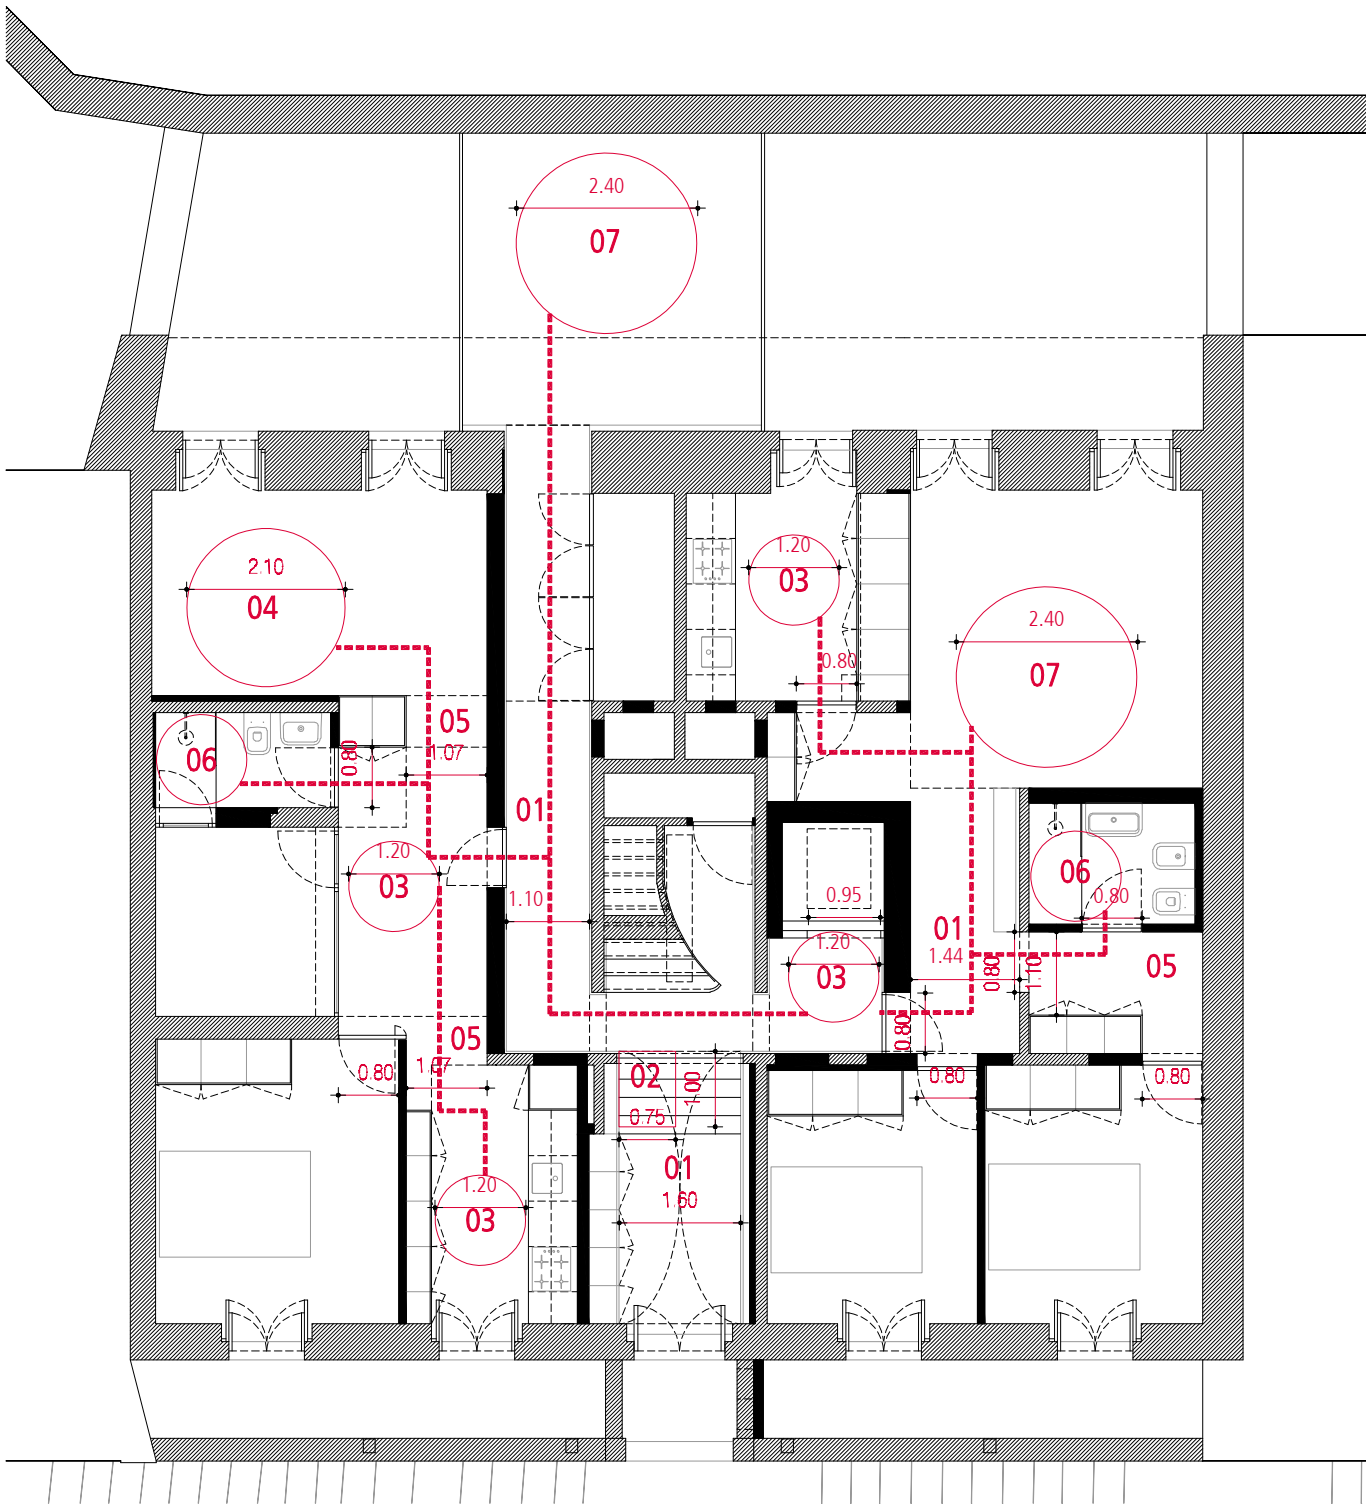

PLANTA DO PISO 0 - 1:100

PLANO DE ACESSIBILIDADES

respeitando o Decreto-Lei nº 163 / 2006 de 8 de Agosto (aditado pelo Decreto - Lei nº 95 / 2019 de 18 de julho), Portaria 301/2019 de 12 de Setembro, Portaria 304 / 2019 de 12 de Setembro

Aplicação das Acessibilidades de acordo com as classificações estabelecidas nas portarias: Portaria 301 / 2019, Intervenção Profunda (N3); Portaria 304 / 2019, Obra de Grande Reorganização Espacial, cumprindo todas as secções estabelecidas na portaria.

Legenda:



- 01 - Corridor principal (mínimo de largura, 1.10). Medida de compensação
- 02 - Plataforma Elevatória (1m x 0.75m). Medida de compensação
- 03 - Zona de manobra - rotação de 360° (1.20 m mínimo). Medida de compensação substituída por uma medida de mitigação
- 04 - Zona de manobra - rotação de 360° (2.10 m mínimo). Medida de Compensação
- 05 - Corridor Secundário (0.9 m mínimo de largura). Medida de compensação

06 - I.S completa e com zona de manobra de rotação 360° (diâmetro mínimo de 1.20 m). Medida de compensação substituída por medida de mitigação

07 - Zona de manobra - rotação de 360° (2.4 m mínimo). Medida de Compensação

Plataforma Elevatória

Zona de manobra - rotação de 360°

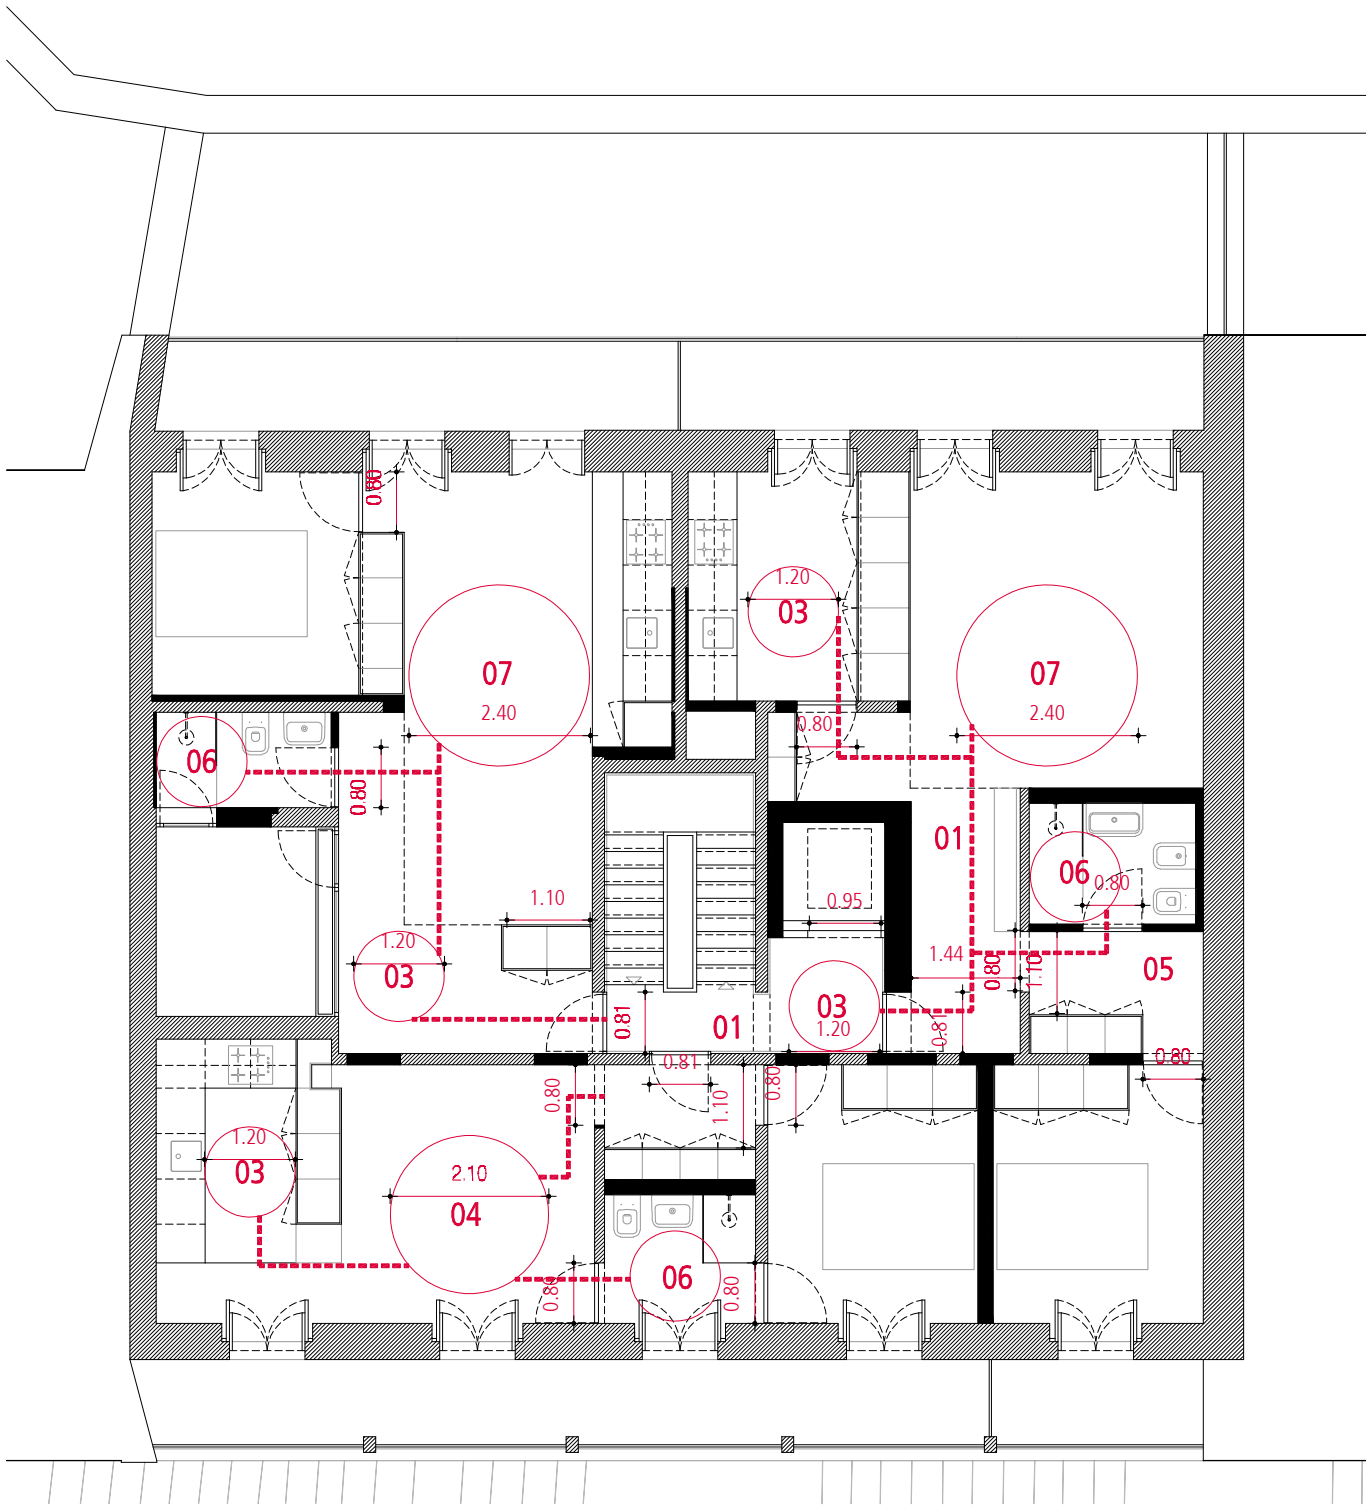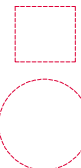

PLANTA DO PISO 1 - 1:100


CAÇADA DO LAVRA 13 (PROCESSO Nº AJD-DGIP6268) - SANTA CASA DA MISERICÓRDIA DE LISBOA (SCML)

DESIGNAÇÃO
FASE DE PROJECTO
ESPECIALIDADE
DATA
ESCALA
SUBSTITUI DESENHO
DESENHO

PLANTA DO PISO 0 E PISO 1
LICENCIAMENTO
ARQUITECTURA
JULHO 2023
1:100
-
PA.01

SUPERNORMAL
ARQUITECTOS

mail@supernormal.pt
rua rodrigues faria 103
parl-3.21 -351 213 649 072

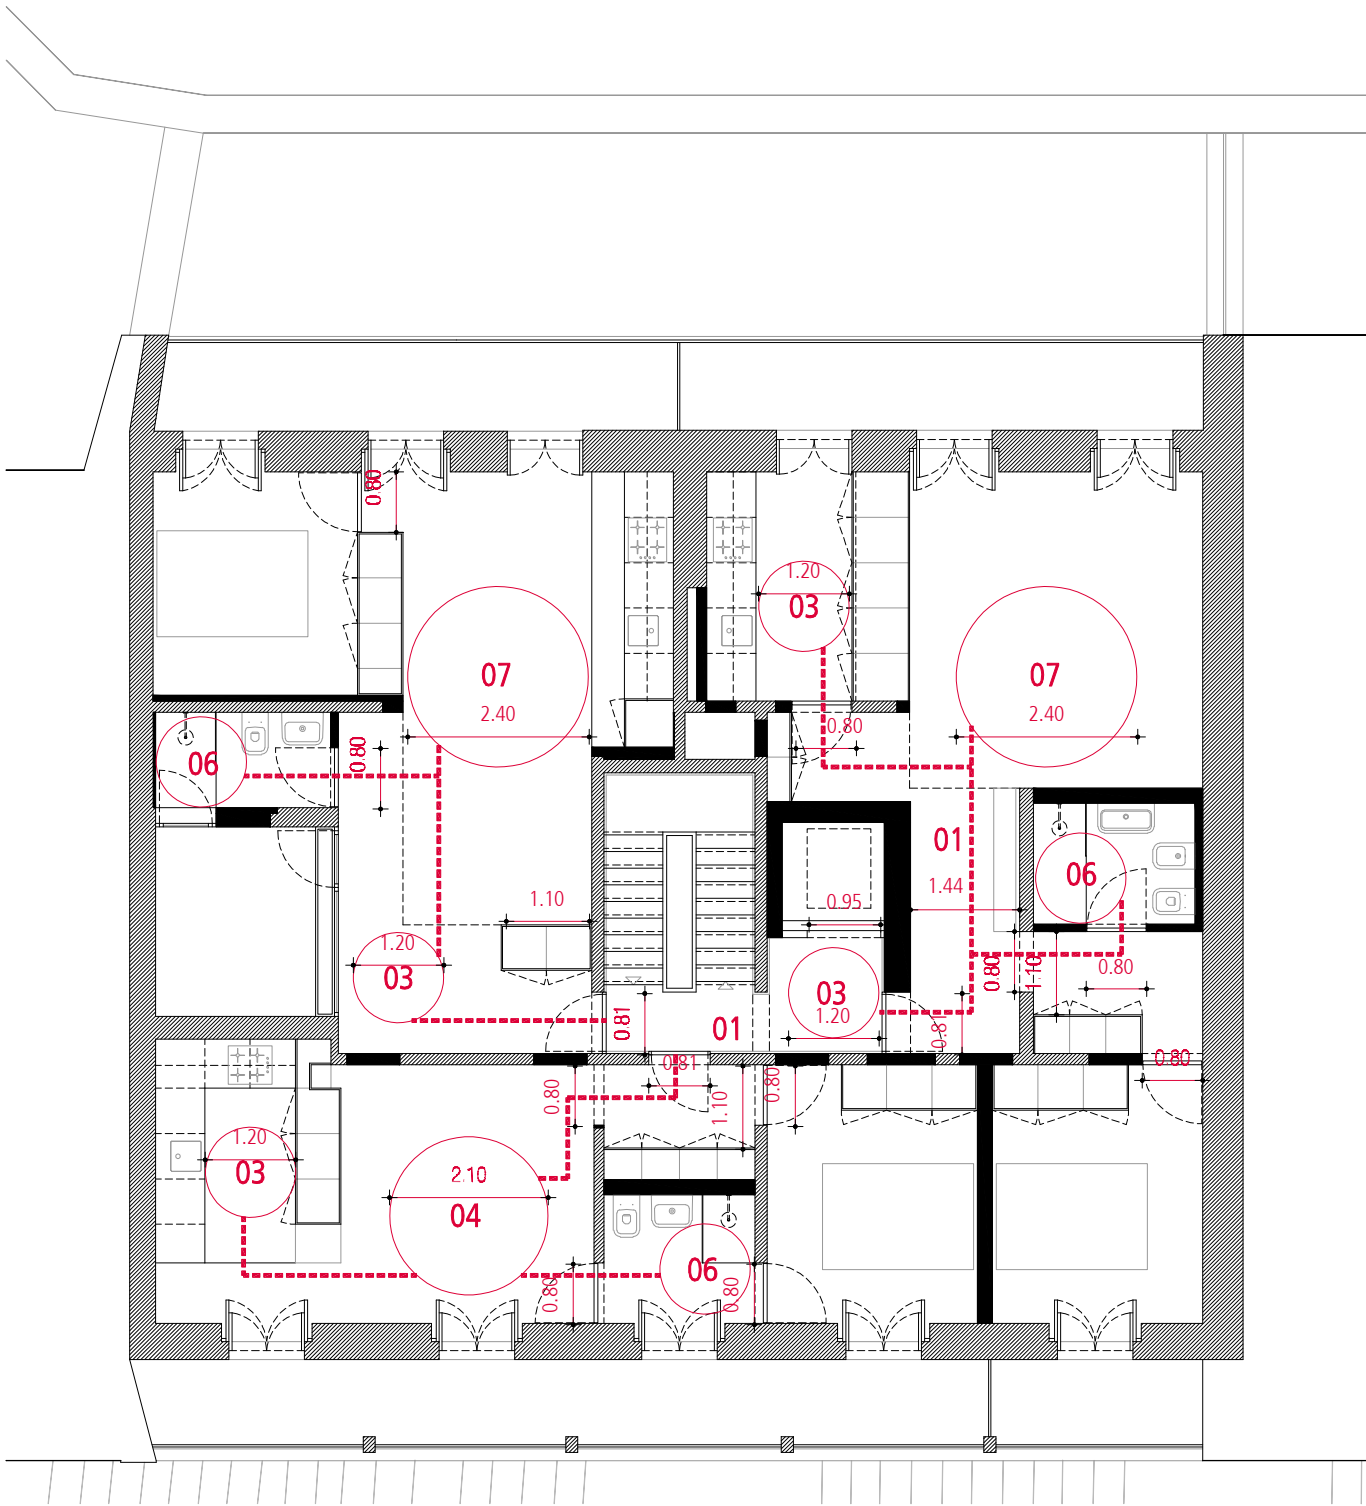

PLANTA DO PISO 2 - 1:100

PLANO DE ACESSIBILIDADES

respeitando o Decreto-Lei nº 163 / 2006 de 8 de Agosto (aditado pelo Decreto - Lei nº 95 / 2019 de 18 de julho), Portaria 301/2019 de 12 de Setembro, Portaria 304 / 2019 de 12 de Setembro

Aplicação das Acessibilidades de acordo com as classificações estabelecidas nas portarias: Portaria 301 / 2019 , Intervenção Profunda (N3); Portaria 304 / 2019,Obra de Grande Reorganização Espacial, cumprindo todas as secções estabelecidas na portaria.

Legenda:


- 01 - Corredor principal (mínimo de largura, 1.10).Medida de compensação
- 02 - Plataforma Elevatória (1m x 0.75m).Medida de compensação
- 03 - Zona de manobra - rotação de 360° (1.20 m mínimo). Medida de compensação substituída por uma medida de mitigação
- 04 - Zona de manobra - rotação de 360° (2.10 m mínimo). Medida de Compensação
- 05 - Corredor Secundário (0.9 m mínimo de largura).Medida de compensação

06 - I.S completa e com zona de manobra de rotação 360°(diâmetro mínimo de 1.20 m). Medida de compensação substituída por medida de mitigação

07 - Zona de manobra - rotação de 360° (2.4 m mínimo) Medida de Compensação

Plataforma Elevatória

Zona de manobra - rotação de 360°

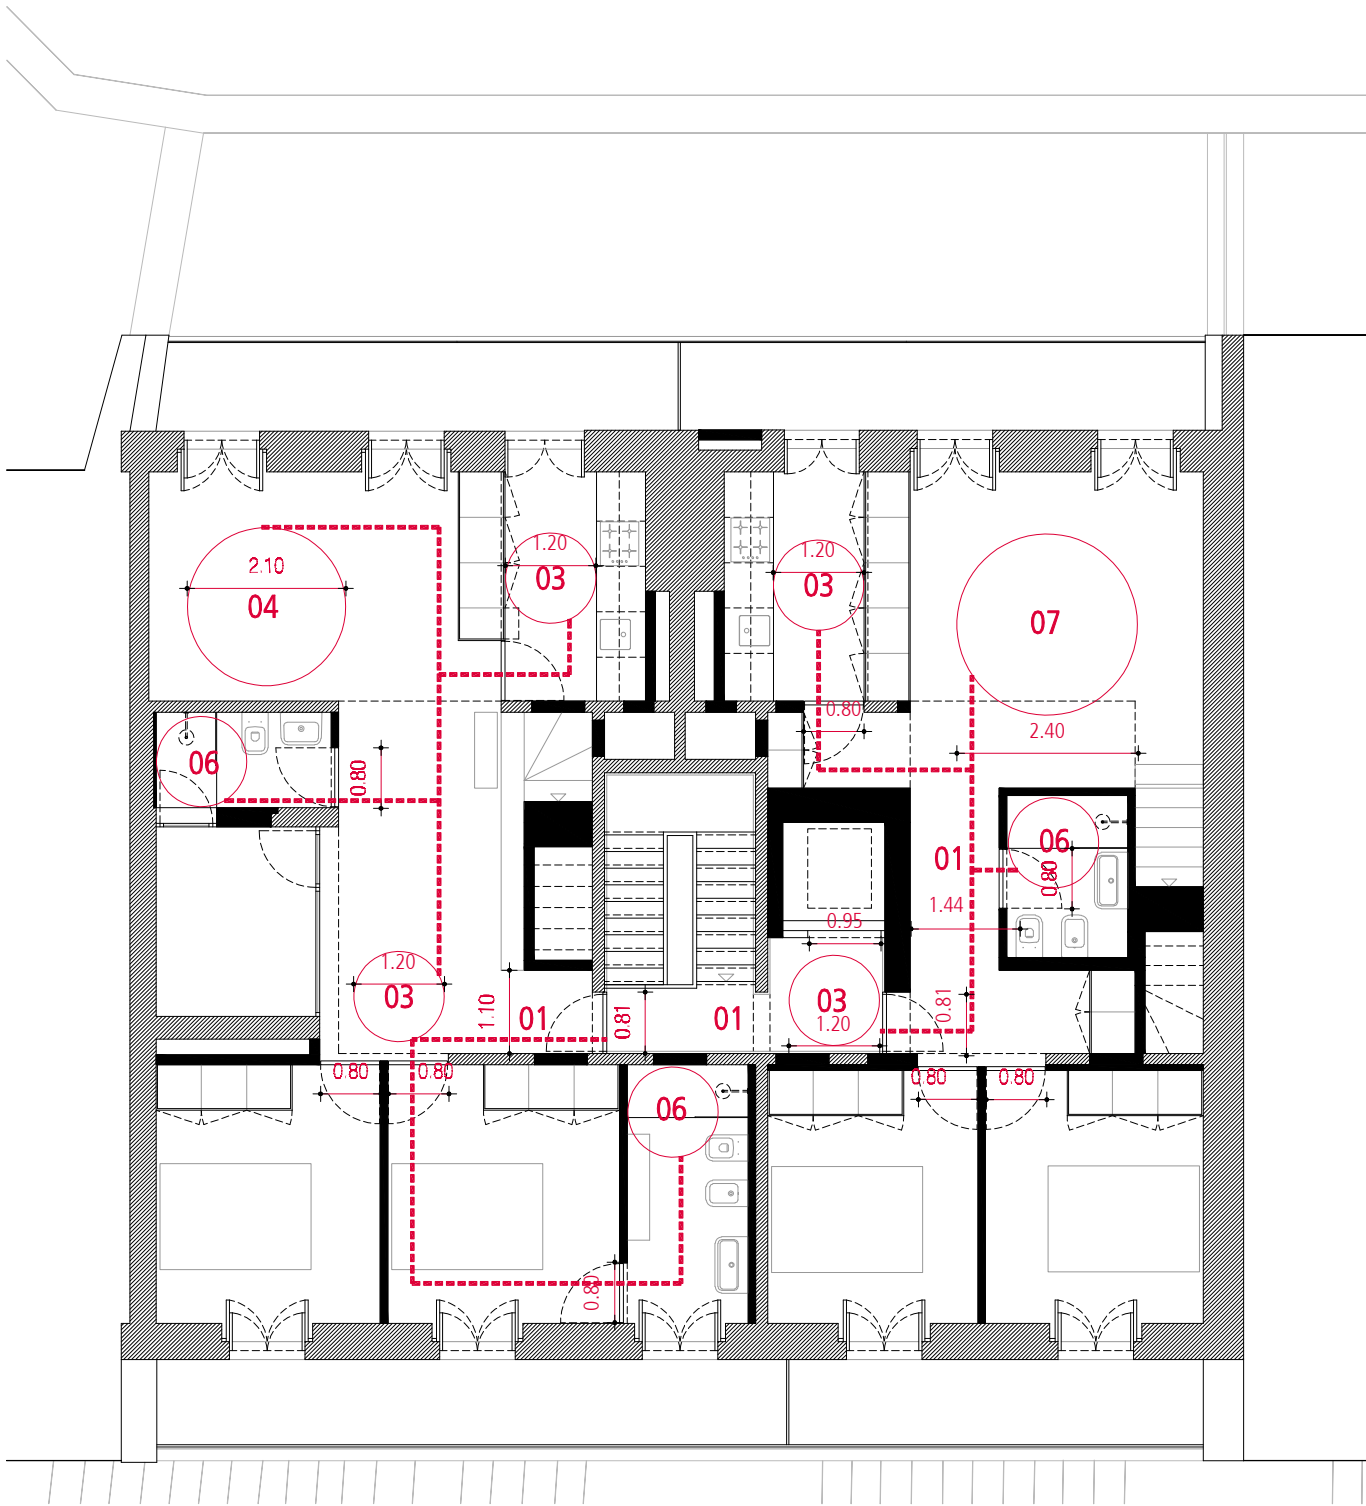

PLANTA DO PISO 3 - 1:100

CALÇADA DO LAVRA 13 (PROCESSO Nº AJD-DGIP6268) - SANTA CASA DA MISERICÓRDIA DE LISBOA (SCML)

DESIGNAÇÃO
FASE DE PROJECTO
ESPECIALIDADE
DATA
ESCALA
SUBSTITUI DESENHO
DESENHO

PLANTA DO PISO 2 E 3
LICENCIAMENTO
ARQUITECTURA
JULHO 2023
1:100
-
PA.02

SUPERNORMAL
ARQUITECTOS

mail@supernormal.pt
rua rodrigues faria 103
parl-3.21 -351 213 649 072

ÍNDICE DE LAYERS

PROJECTO DE RECUPERAÇÃO DE UM EDIFÍCIO DE 4 PISOS DESTINADO A HABITAÇÃO COLECTIVA
Calçada do Lavra nº13 – Lisboa

Requerente: Santa Casa da Misericórdia de Lisboa

RÉS-DO-CHÃO

0-ama-c – demolição linha de corte
0-ama-f – demolição linha de vista
0-ama-ff – demolição linha de vista 2
0-ama-h – demolição tramas
0-ama-tr – demolição linha de tracejado
0-ama-txt – demolição texto
0-c – linha de corte
0-cotas – linha de cotas
0-enc-c – nova construção linha de corte
0-enc-f – nova construção linha de vista
0-enc-ff – nova construção linha de vista 2
0-enc-h – nova construção tramas
0-enc-tr – nova construção linha de tracejado
0-enc-txt – nova construção texto
0-est – linha da estrutura
0-f – linha de vista
0-ff – linha de vista 2
0-h – tramas
0-pav – tramas no pavimento
0-tr – linha de tracejado
0-txt – texto

PISO 1

1-ama-c – demolição linha de corte
1-ama-f – demolição linha de vista
1-ama-ff – demolição linha de vista 2
1-ama-h – demolição tramas
1-ama-tr – demolição linha de tracejado
1-ama-txt – demolição texto
1-c – linha de corte
1-cotas – linha de cotas
1-enc-c – nova construção linha de corte
1-enc-f – nova construção linha de vista
1-enc-ff – nova construção linha de vista 2
1-enc-h – nova construção tramas
1-enc-tr – nova construção linha de tracejado
1-enc-txt – nova construção texto
1-f – linha de vista
1-ff – linha de vista 2
1-h – tramas
1-pav – tramas no pavimento
1-tr – linha de tracejado
1-txt – texto

ÍNDICE DE LAYERS

PISO 2

2-ama-c – demolição linha de corte
2-ama-f – demolição linha de vista
2-ama-ff – demolição linha de vista 2
2-ama-h – demolição tramas
2-ama-tr – demolição linha de tracejado
2-ama-txt – demolição texto
2-c – linha de corte
2-cotas – linha de cotas
2-enc-c – nova construção linha de corte
2-enc-f – nova construção linha de vista
2-enc-ff – nova construção linha de vista 2
2-enc-h – nova construção tramas
2-enc-tr – nova construção linha de tracejado
2-enc-txt – nova construção texto
2-f – linha de vista
2-ff – linha de vista 2
2-h – tramas
2-pav – tramas no pavimento
2-tr – linha de tracejado
2-txt – texto

PISO 3

3-ama-c – demolição linha de corte
3-ama-f – demolição linha de vista
3-ama-ff – demolição linha de vista 2
3-ama-h – demolição tramas
3-ama-tr – demolição linha de tracejado
3-ama-txt – demolição texto
3-c – linha de corte

3-cotas – linha de cotas

3-enc-c – nova construção linha de corte
3-enc-f – nova construção linha de vista
3-enc-ff – nova construção linha de vista 2
3-enc-h – nova construção tramas
3-enc-tr – nova construção linha de tracejado
3-enc-txt – nova construção texto
3-f – linha de vista
3-ff – linha de vista 2
3-h – tramas
3-pav – tramas no pavimento
3-tr – linha de tracejado
3-txt – texto

PISO 4

4-ama-c – demolição linha de corte
4-ama-h – demolição tramas
4-c – linha de corte
4-cotas – linha de cotas
4-enc-c – nova construção linha de corte
4-enc-f – nova construção linha de vista
4-enc-ff – nova construção linha de vista 2
4-enc-h – nova construção tramas
4-enc-tr – nova construção linha de tracejado
4-enc-txt – nova construção texto
4-f – linha de vista
4-ff – linha de vista 2
4-h – tramas
4-tr – linha de tracejado
4-pav – tramas no pavimento

ÍNDICE DE LAYERS

COBERTURA

cob-ama-f – demolição linha de
vista cob-ama-h – demolição
tramas cob-c – linha de corte
cob-cotas – linha de cotas
cob-enc-f – nova construção linha de vista
cob-enc-tr – nova construção linha de tracejado
cob-f – linha de vista
cob-ff – linha de vista 2
cob-fff – linha de vista 3
cob-h – tramas
cob-símbolos – símbolos
cob-tr – linha de tracejado
cob-txt – texto

DIVERSOS

marcação cortes – linha de marcação
das secções ps-folha – linha da folha
no layout ps-txt – texto no layout
ps-vp – viewport no layout
x-ff – blocos vista
x-h – blocos tramas
x-wipeout – blocos

CORTES E ALÇADOS

c-ama-c – demolição linha de corte
c-ama-f – demolição linha de vista
c-ama-ff – demolição linha de vista 2
c-ama-h – demolição tramas
c-ama-tr – demolição linha de tracejado
c-ama-txt – demolição texto
c-azulejos – linha de azulejos
c-c – linha de corte
c-cotas – linha de cotas
c-detalhes – linha de detalhes
c-enc-c – nova construção linha de corte
c-enc-f – nova construção linha de vista
c-enc-ff – nova construção linha de vista 2
c-enc-h – nova construção tramas
c-enc-tr – nova construção linha de tracejado
c-f – linha de vista
c-ff – linha de vista 2
c-fff – linha de vista 3
c-guardas – linha das guardas
c-h – tramas
c-telhas – linha das telhas
c-tr – linha de tracejado
c-txt – texto

Lisboa, 28 de Março de 2022

Humberto Silva

Arquitecto inscrito na O.A. com o nº 13489